


平面図 S=1/50

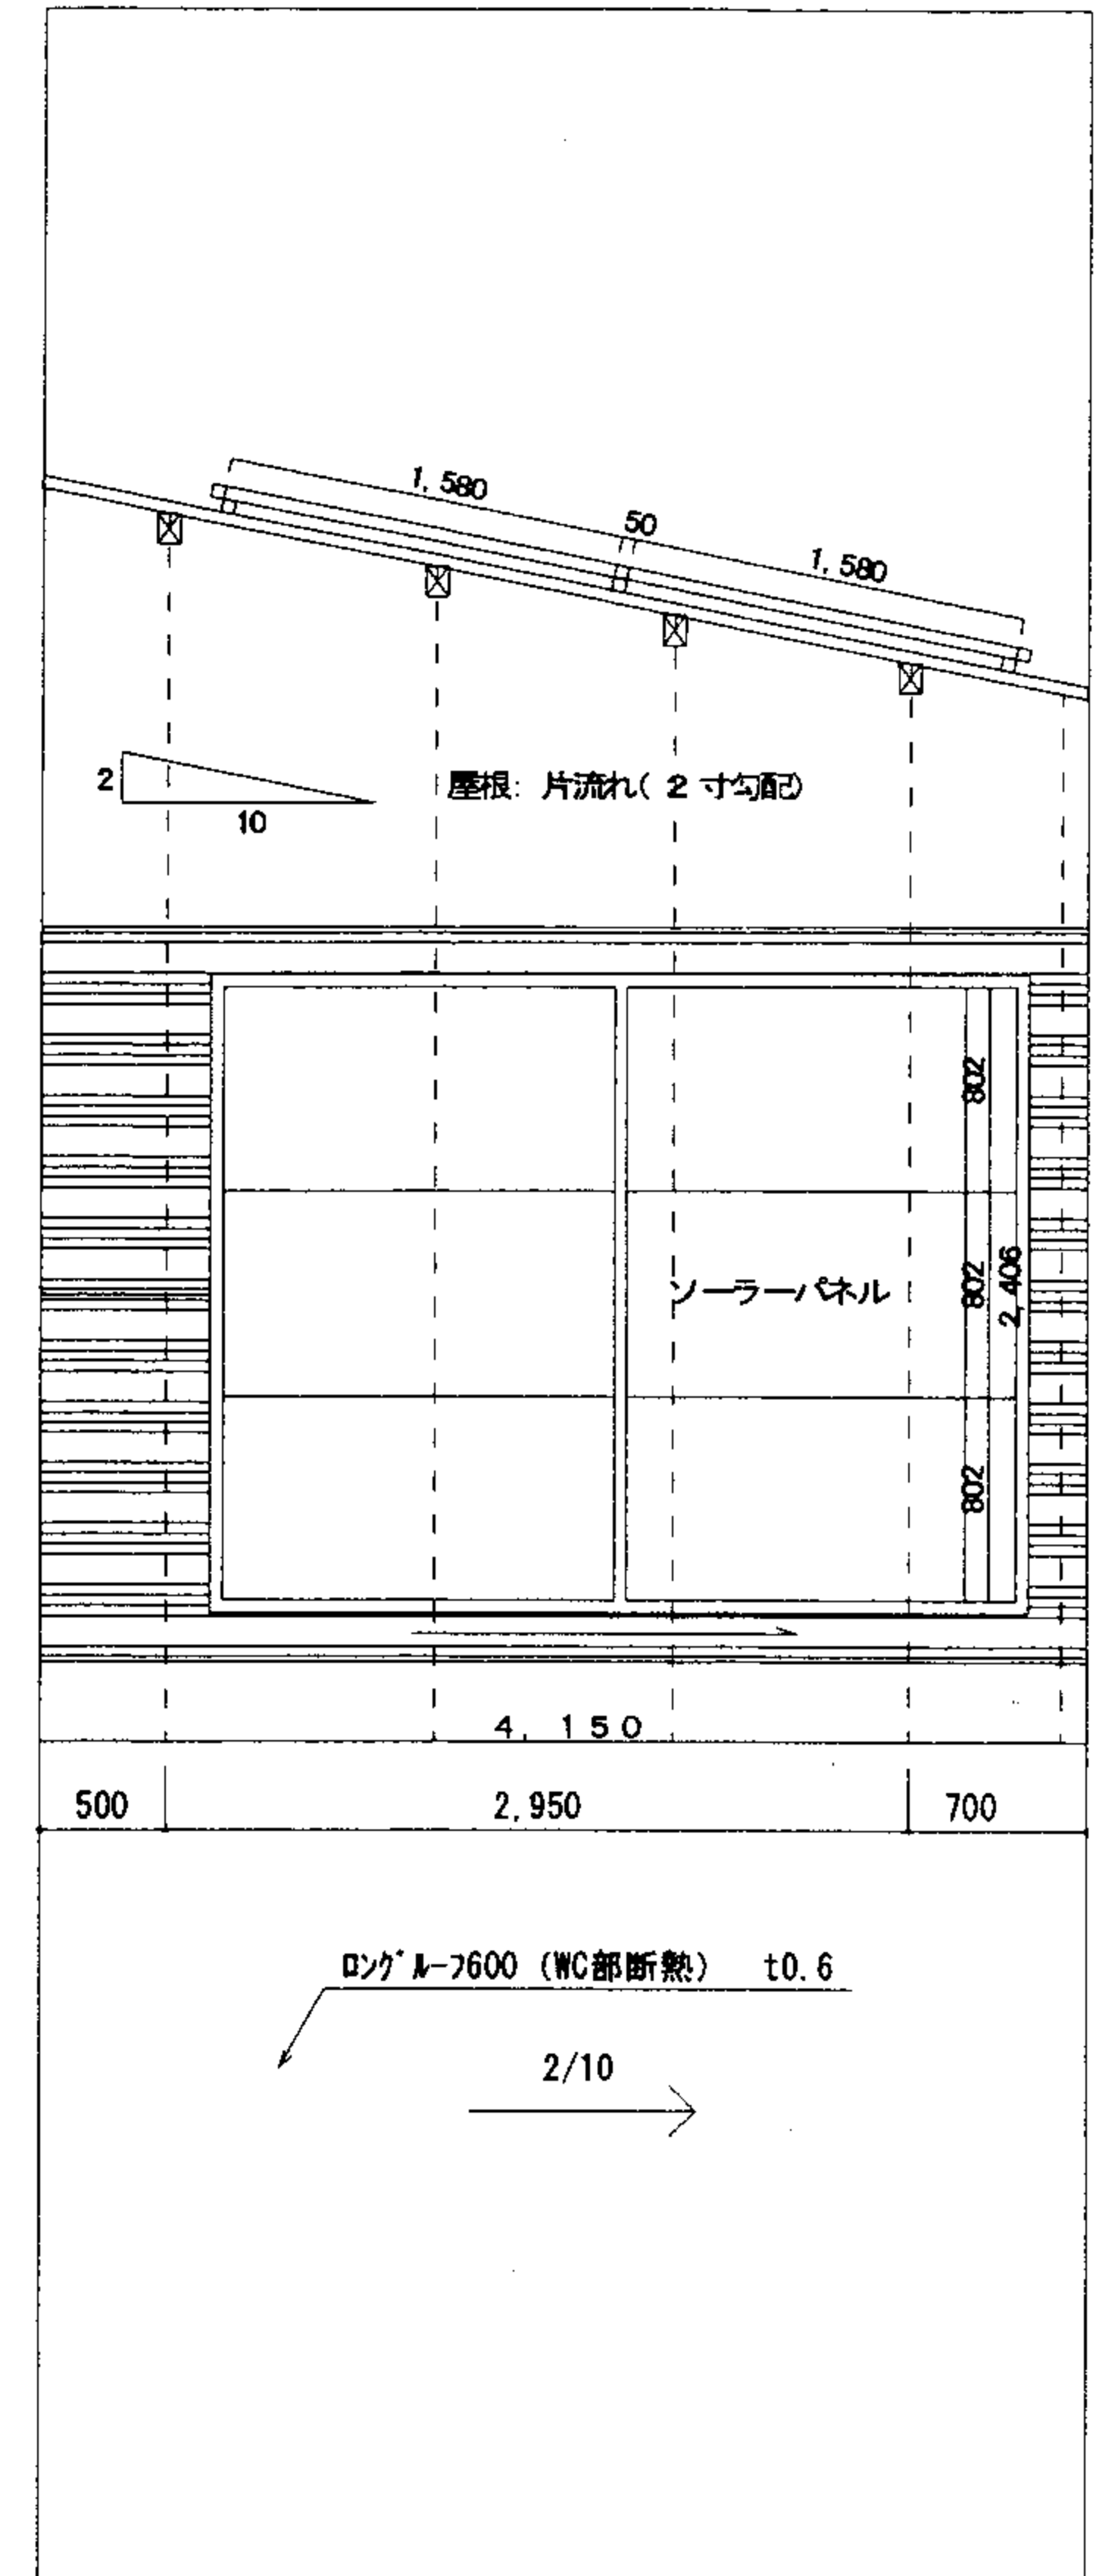

屋根伏図 S=1/50

完成図	名称	バイオR21 JDBR	縮尺	1/50	作図者 図面番号	訂正	指示者	
	図面名	平面図、屋根伏図	縮尺	1/50			作成者	① 月 日
大央電設工業株式会社					工事責任者チェック	①	②	月 日
							③	月 日
大央電設工業株式会社					工事責任者チェック	①	④	月 日
							⑤	月 日